

1V2.OX3 (PF16)
1V2.OX3 (PF16)
1V2.OX8 (PF22)
1V2.OX8 (PF22)
1V2.OX6 (PF22)

教育音楽室 (1)
A31 72
e271 14
e41e 4

ステージ
T90 3
A31 5

湯室 (4)
F31 2
N21 2

WC (男)
A31 1
e271 5
e131 1

WC (女)
A31 1
e271 6

控室
R25 1

事務室
J33 2

守衛
F32 3

下足
J33 1

吹抜
P151 5

風除室
e272 x 6

エントランスホール
A31 60
e271 3
e65 3
e41e 3
XR2A 1

EPS
C41P 1

キャノピー
e271W 15

階段
E42e
K41

車椅子置場
F31

事務室
F32 4

廊下 (6)
J33
e41e

カルテ庫
F32 3

事務室
F32 4

廊下 (6)
J33
e41e

応接室
J33 4
e41e

洗濯・乾燥
E22

廊下 (5)
F31 3
N21

検査室
F32 2

WC (男)
M21
e271 3

WC (女)
M21
e271 2


WC (女)
A31 1
e271 6

WC (男)
M21
e271 3

WC (女)
M21
e271 2

音楽指導室
G32 22
e41e 4

待合コーナー
A31 28
J33 24
XR2A 2
ZPP2A 2
e41e 9

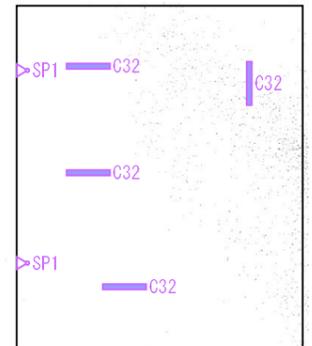

キャノピー
e271W 11
d181 2

脱衣室 (1)
e271 6
e131 1
e41e 1

脱衣室 (2)
e271 6
e131 1
e41e 1

浴室 (1)
161 7

浴室 (2)
161 7

音楽演奏室 (2)
A31 18
e271 18
e41e 4

水屋
e131 1

音楽演奏室 (3)
A31 18
e271 18
e41e 4

倉庫 (5)
E31

運動指導室
F32 16
F32E 4

倉庫 (6)
E31

準備室
E32 4
E32E 2

倉庫 (7)
E31

問診室
F32 4
F32E 4


診察室
H32 4
H32E 2

測定室
F32 3
F32E 2

廊下 (8)
e271 3
e41e 1

検査室
F32 4
F32E 2

竣工図
No. 12 / 11
2012.10.15 設計

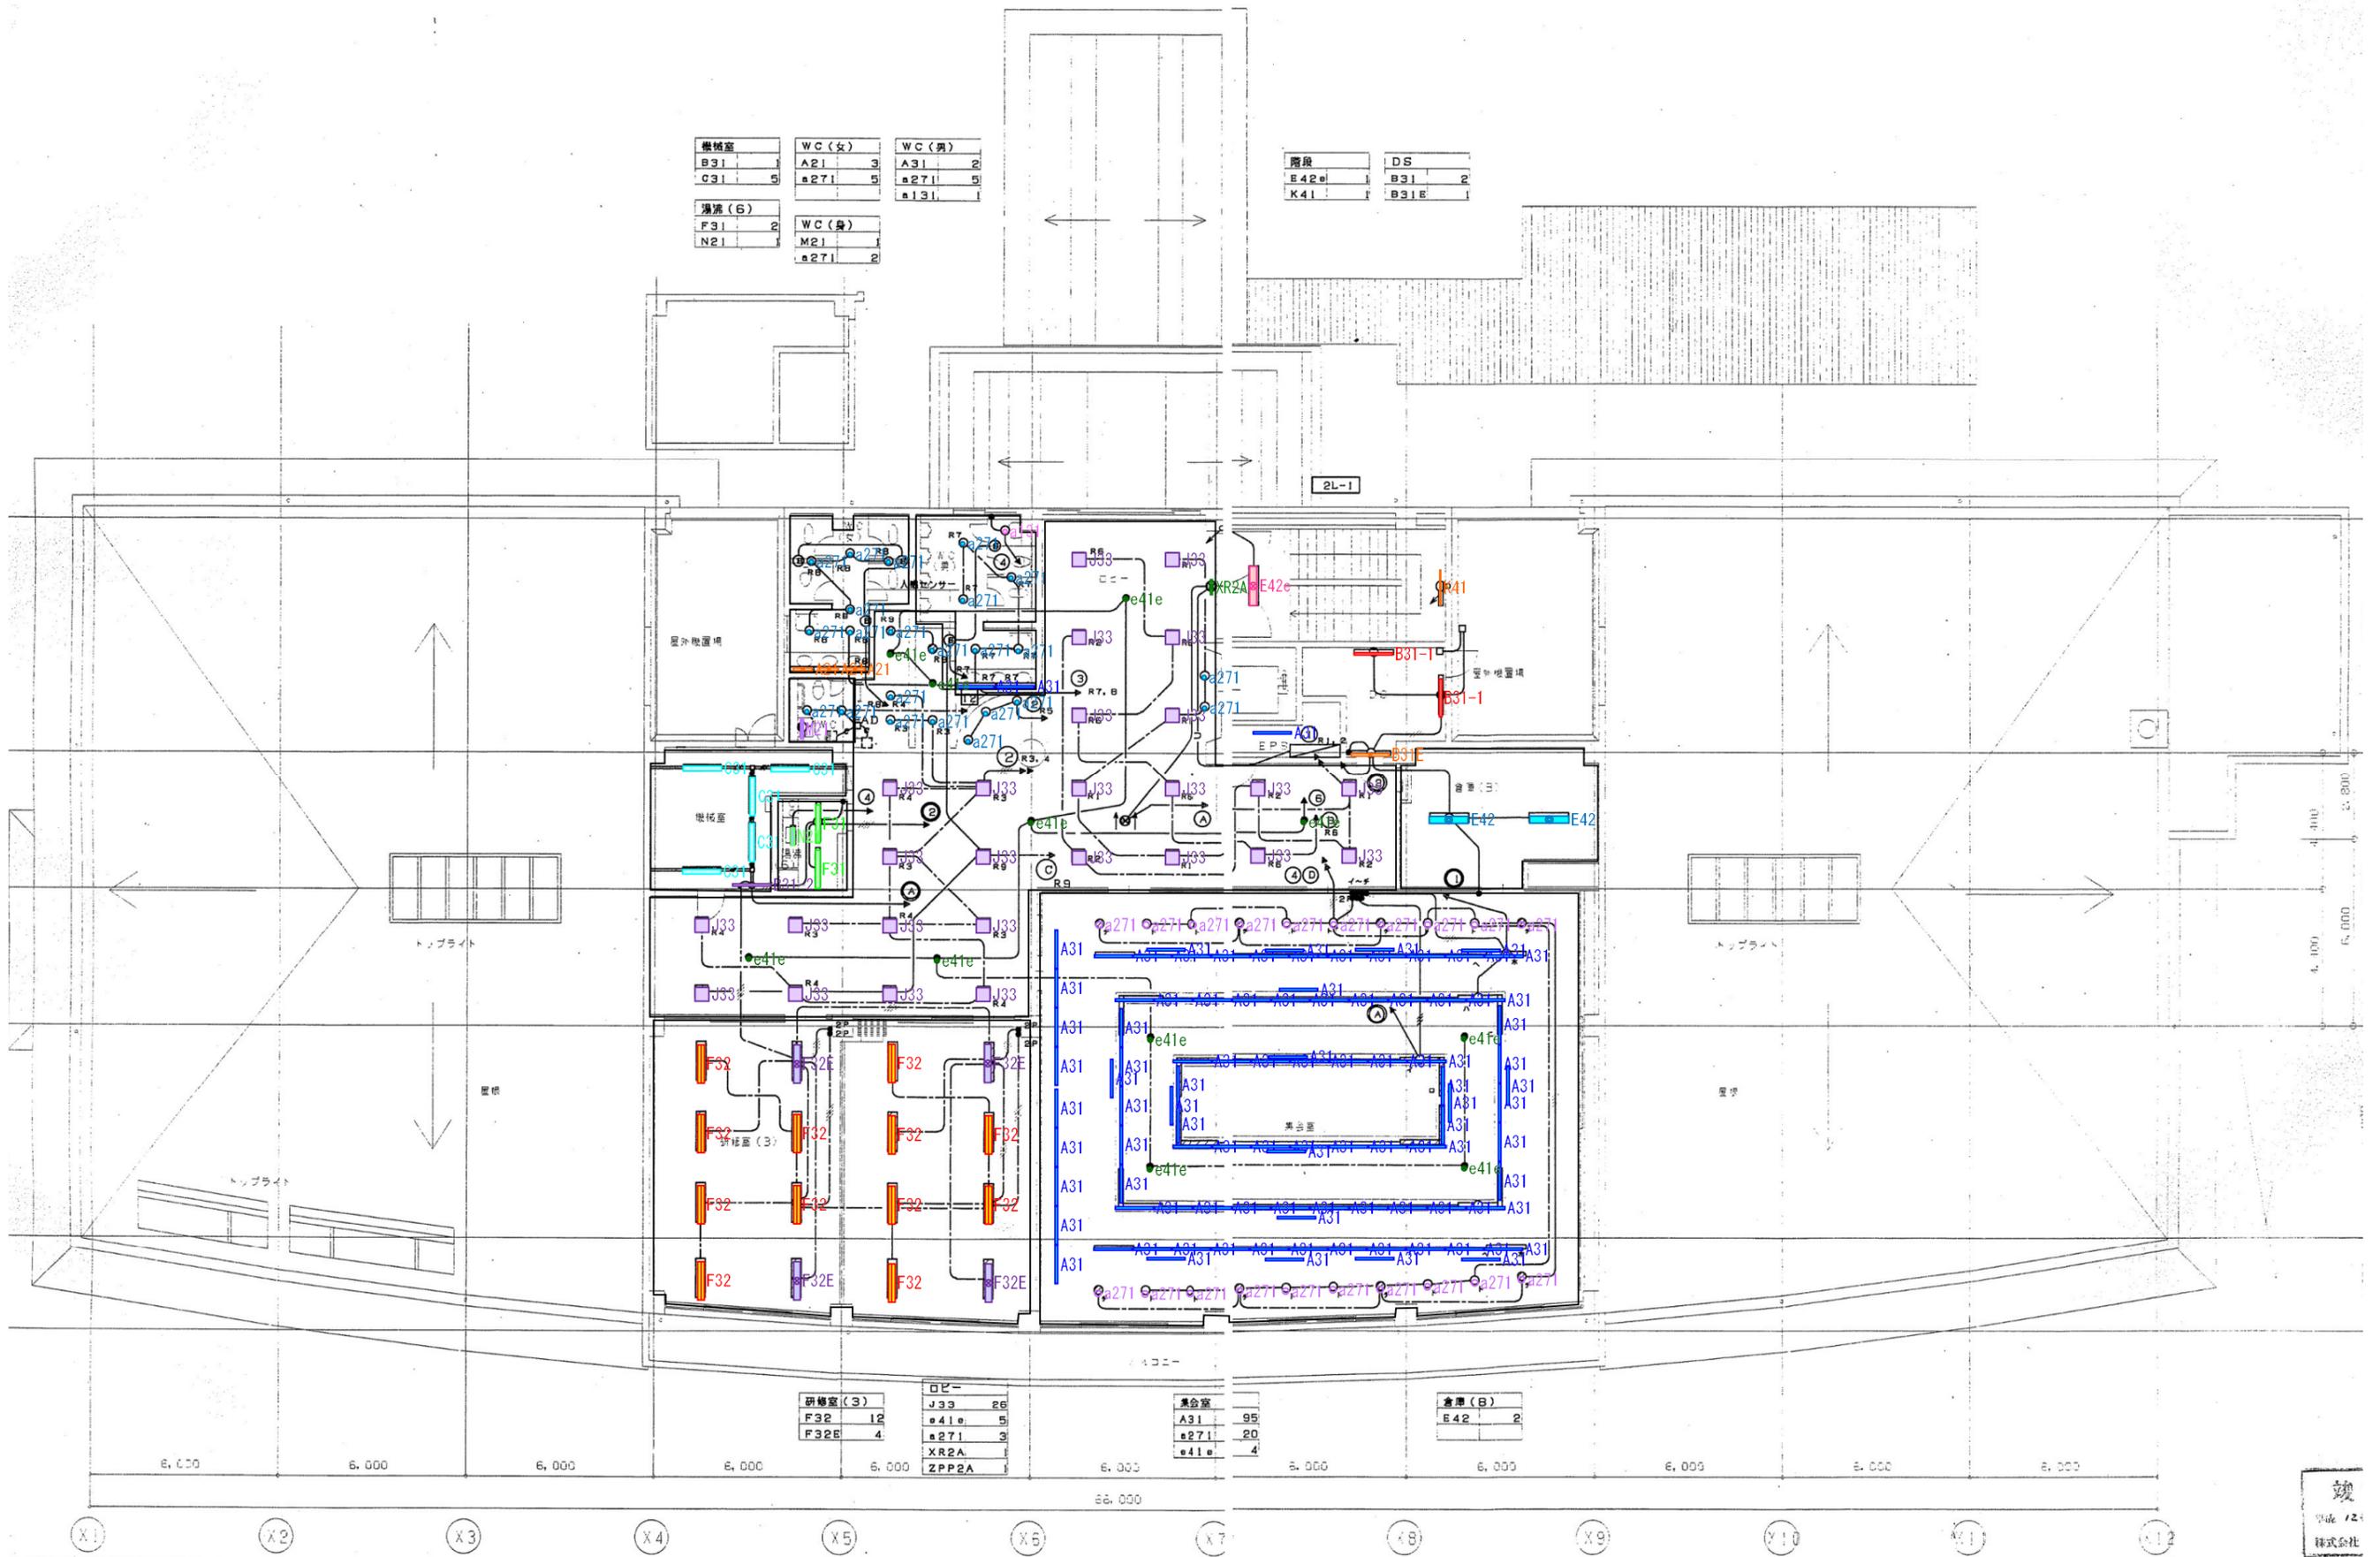

乗降室	WC (女)	WC (男)
B31	A21	A31
C31	a271	a271
		a131

湯沸 (6)	WC (身)
F31	M21
N21	a271

階段	DS
E42a	B31
K41	B31E

研修室 (3)	ロビー
F32	J33
F32E	e41e
	a271
	XR2A
	ZPP2A

集会議室
A31
a271
e41e

倉庫 (B)
E42

竣
株式会社