

# 令和元年台風第19号豪雨災害復旧事業の進捗状況について

## 【加沢新堰頭首工関連】

①令和元年台風第19号豪雨災害復旧事業 加沢新堰頭首工及び堤外水路復旧工事  
 契約額：364,100千円  
 請負業者：竹花工業㈱ 田中支店  
 工期：令和2年9月11日から令和4年3月31日

| 凡 例   |     |
|-------|-----|
| 青字・青線 | 竣工  |
| 赤字・赤線 | 施工中 |
| 緑字・緑線 | 完了  |

資料No.3-1

産業経済部農林課



② 堤外水路工(現場打コンクリート)  
 L=192.8m  
 契約額：37,026千円  
 工期：R2.2.6～R2.9.30  
 請負業者：東部開発㈱(竣工)

右岸護岸復旧工L=28m、暗渠内バキューム排土工L=217m、隧道内バキューム排土工L=372m

開渠水路排土工L=274m(完了)

堰頭首工復旧工L=70.6m(施工中：右岸側完了)  
 (根固ブロック工、魚道復旧工  
 水門ゲート復旧 等)

縮尺 1 : 2500



①堤外水路 着工前

②堰頭首 着工前

①堤外水路 竣工

②堰頭首左岸側 竣工

# 令和元年台風第19号豪雨災害復旧事業の進捗状況について

資料No.3-2



産業経済部農林課

## 【川原田頭首工関連】

受益面積 A=11.8ha

①川原田用水路復旧工事（竣工）  
 請負業者：榑守谷商会  
 工事費：145,882千円  
 工期：令和2年3月27日から令和2年7月31日  
 工事概要：7-ポット布設 L=83.8m  
 ホックスカバト布設 L=166.9m  
 管理樹設置 n=6基

| 凡例    |     |
|-------|-----|
| 青字・青線 | 竣工  |
| 赤字・赤線 | 施工中 |
| 緑字・緑線 | 完了  |

①川原田用水 着工前



②川原田頭首工 着工前



②川原田頭首工 竣工



①川原田用水 竣工



令和元年台風第19号豪雨災害復旧事業 農地・農業用施設進捗状況 (R3.8月末時点)

| 事業別    | 工種別   | 被災箇所件数 |     |     |     |        |
|--------|-------|--------|-----|-----|-----|--------|
|        |       | 全体     | R1年 | R2年 | R3年 | R3年施工中 |
| 国庫補助事業 | 農地    | 45     | 0   | 44  | 1   | 1      |
|        | 農業用施設 | 22     | 2   | 5   | 15  | 9      |
| 市単独事業  | 農地    | 58     | 14  | 44  | 0   | 0      |
|        | 農業用施設 | 102    | 72  | 30  | 0   | 0      |
| 合計     | 農地    | 103    | 14  | 88  | 1   | 1      |
|        | 農業用施設 | 124    | 74  | 35  | 15  | 9      |

②川原田頭首工復旧工事（施工中：右岸側完了）  
 請負業者：北澤土建 東御支店  
 契約額：226,600千円  
 工期：令和2年9月11日から令和4年3月31日  
 工事概要：頭首工復旧工 L=168.2m  
 本体復旧工、根固ブロック工  
 魚道工 等

# 令和元年台風第19号豪雨災害復旧事業の進捗状況について

資料No. 3-3

都市整備部建設課


## 【布下橋災害復旧関連】

布下橋下部工工事(令和2年度[繰越])  
 工事費(当初): 211,200,000円  
 (変更): 221,254,000円  
 変更理由: 詳細設計実施により、数量の変更(増)等が生じたため。  
 請負業者: 榊守谷商会  
 工期: 令和2年9月11日～令和3年7月30日【竣工】  
 工事概要: 橋台・2基、橋脚・1基  
 護岸工、護床工 一式

布下橋旧橋撤去工事(令和2年度[繰越])  
 契約額: 128,975,000円  
 請負業者: 榊竹花組 東御支店  
 工期: 令和2年8月24日～令和3年9月30日  
 工事概要: 旧布下橋撤去工 一式  
 工事用道路(仮橋合) 一式

布下橋上部工工事(令和2・3年度[債務負担])  
 契約額: 286,000,000円  
 請負業者: 榊角藤  
 工期: 令和2年12月8日～令和4年3月31日  
 工事概要: 上部工桁製作工 一式  
 上部工架設工 一式

布下橋取付道路工事(令和3年度)  
 9月発注予定  
 工事予定: 取付道路工 L=280m

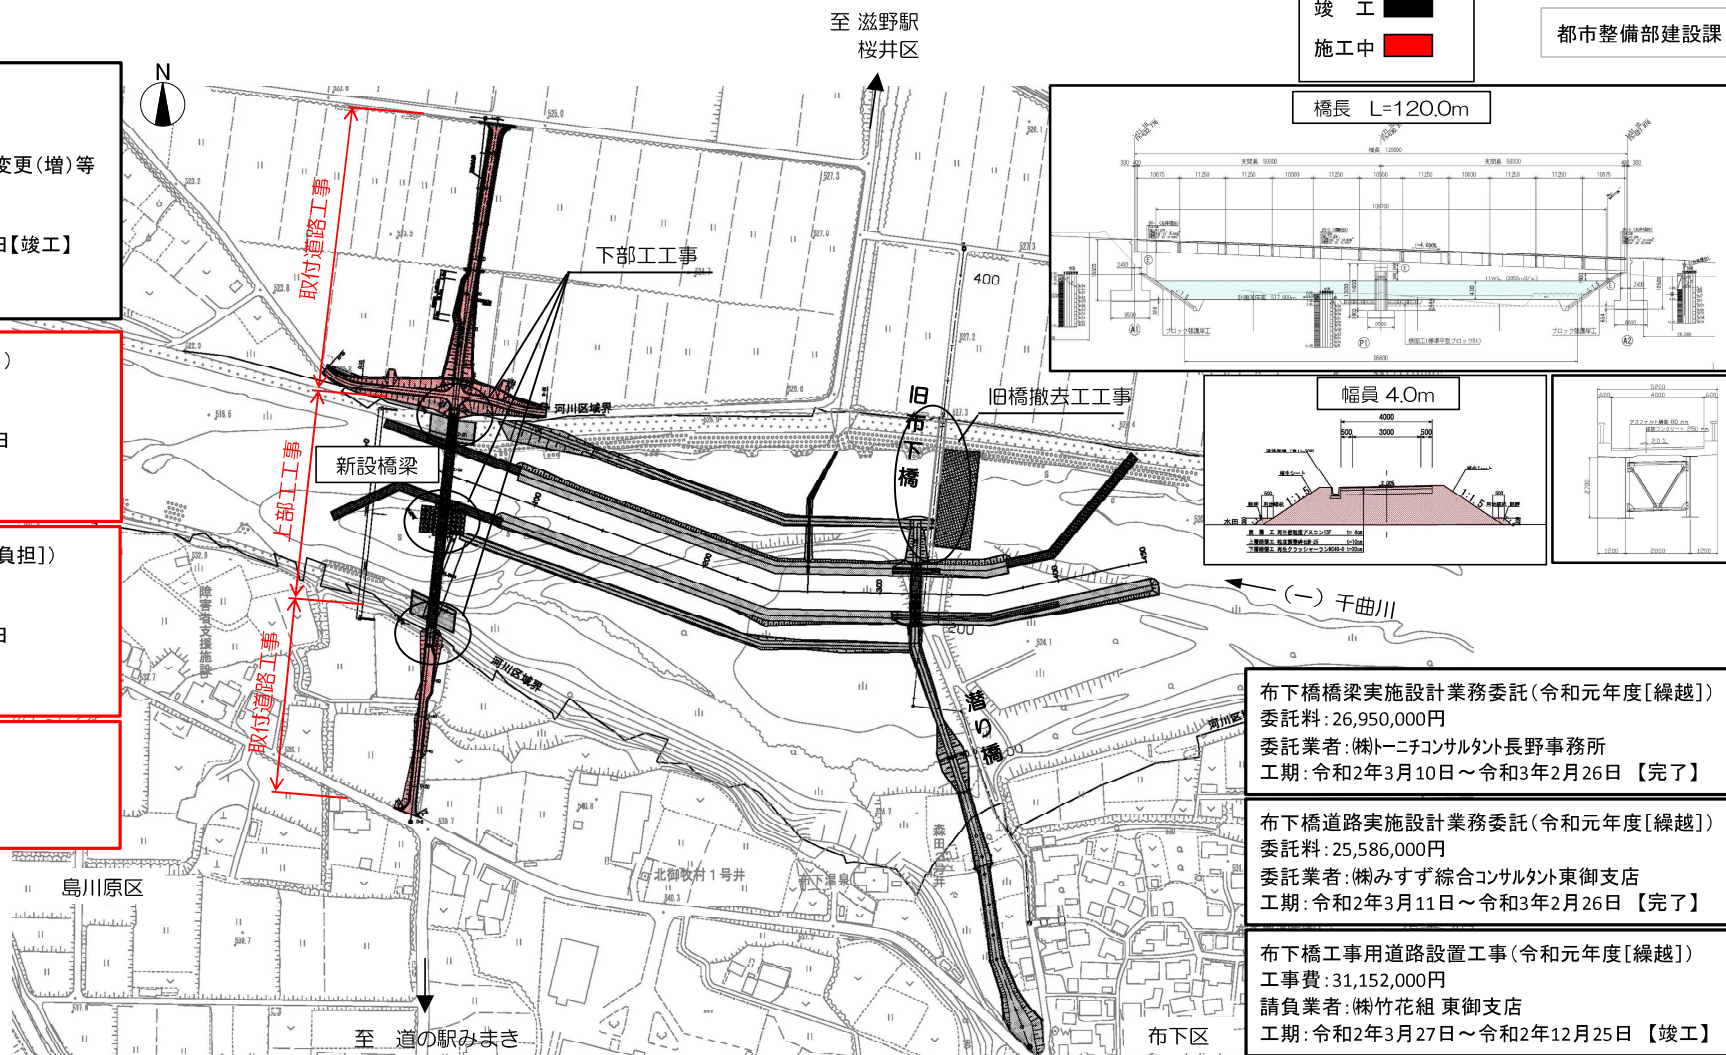

布下橋橋梁実施設計業務委託(令和元年度[繰越])  
 委託料: 26,950,000円  
 委託業者: ㈱トニコンサルタント長野事務所  
 工期: 令和2年3月10日～令和3年2月26日【完了】

布下橋道路実施設計業務委託(令和元年度[繰越])  
 委託料: 25,586,000円  
 委託業者: ㈱みすず総合コンサルタント東御支店  
 工期: 令和2年3月11日～令和3年2月26日【完了】

布下橋工事用道路設置工事(令和元年度[繰越])  
 工事費: 31,152,000円  
 請負業者: 榊竹花組 東御支店  
 工期: 令和2年3月27日～令和2年12月25日【竣工】



# 令和元年台風第19号豪雨災害復旧事業の進捗状況について

資料No. 3-4


## 【切久保橋災害復旧関連】

切久保橋橋梁詳細設計業務委託(令和元年度[繰越])  
 委託料: 23,683,000円  
 委託業者: 榊みすず総合コンサルタント東御支店  
 工期: 令和2年3月11日～令和2年10月30日【完了】

切久保橋工事用道路設置工事(令和元年度[繰越])  
 工事費: 14,135,000円  
 請負業者: 榊東建工業  
 工期: 令和2年3月27日～令和2年6月30日【竣工】


切久保橋下部工工事(令和2年度[繰越])  
 契約額: 149,160,000円  
 請負業者: 榊竹花組 東御支店  
 工期: 令和2年9月16日～令和3年12月31日  
 工事概要: 橋台・2基、橋脚・1基  
 護岸工、護床工 一式

切久保橋上部工工事(令和3年度)  
 契約額: 134,200,000円  
 請負業者: 榊角藤  
 工期: 令和3年4月30日～令和4年3月31日  
 工事概要: 上部工桁製作工 一式  
 上部工架設工 一式

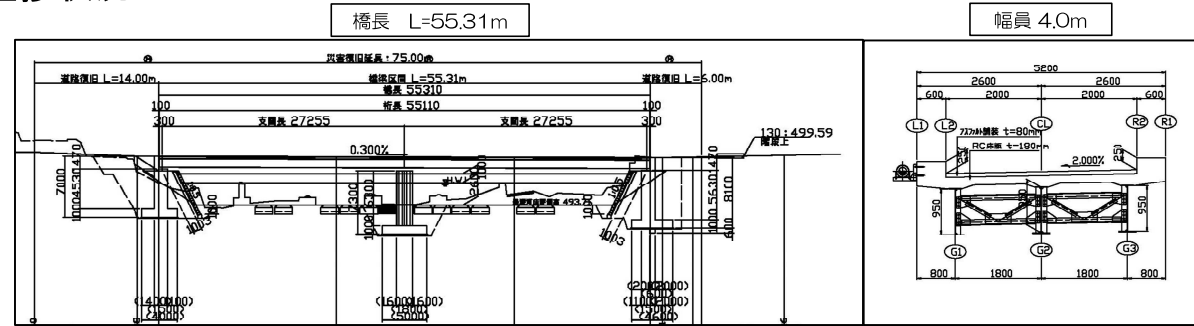

都市整備部建設課

凡例  
 竣工 ■  
 施工中 ■

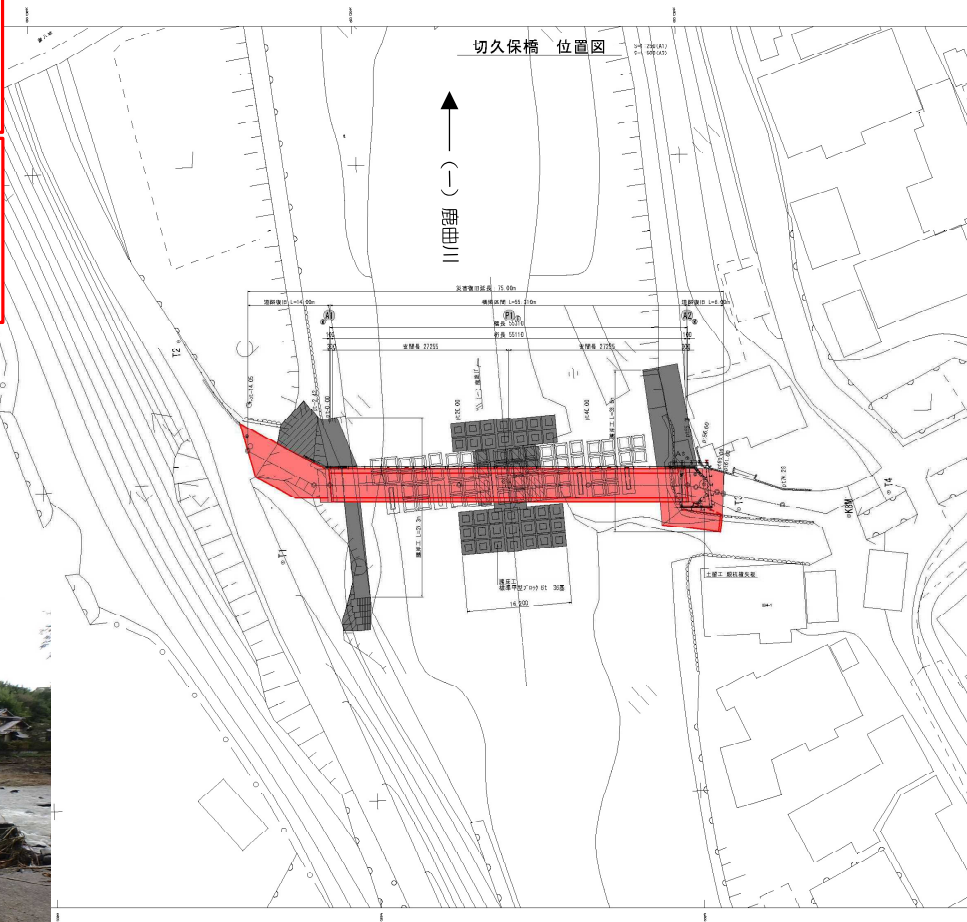

# 令和元年台風第19号豪雨災害復旧事業の進捗状況について

資料No. 3-5


## 【本下之城橋災害復旧関連】

本下之城橋梁詳細設計業務委託(令和元年度【繰越】)  
 委託料:16,379,000円  
 委託業者:株式会社みず総合コンサルタント東御支店  
 工期:令和2年3月11日～令和2年10月30日【完了】



本下之城橋下部工工事(令和2年度【繰越】)  
 工事費:82,060,000円  
 工期:令和2年9月15日～令和3年7月30日【竣工】  
 請負業者:竹内工業株式会社  
 工事概要:橋台・2基、護岸工、護床工 一式

本下之城橋上部工工事(令和3年度)  
 契約額:84,700,000円  
 請負業者:トライアン株式会社  
 工期:令和3年4月30日～令和4年3月31日  
 工事概要:上部工桁製作工 一式  
 上部工架設工 一式

本下之城橋取付道路工事(令和3年度)  
 9月発注予定  
 工事予定:取付道路工 一式

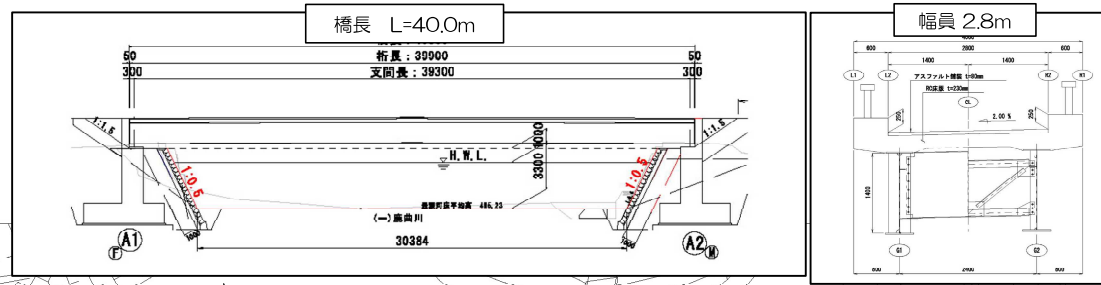


都市整備部建設課

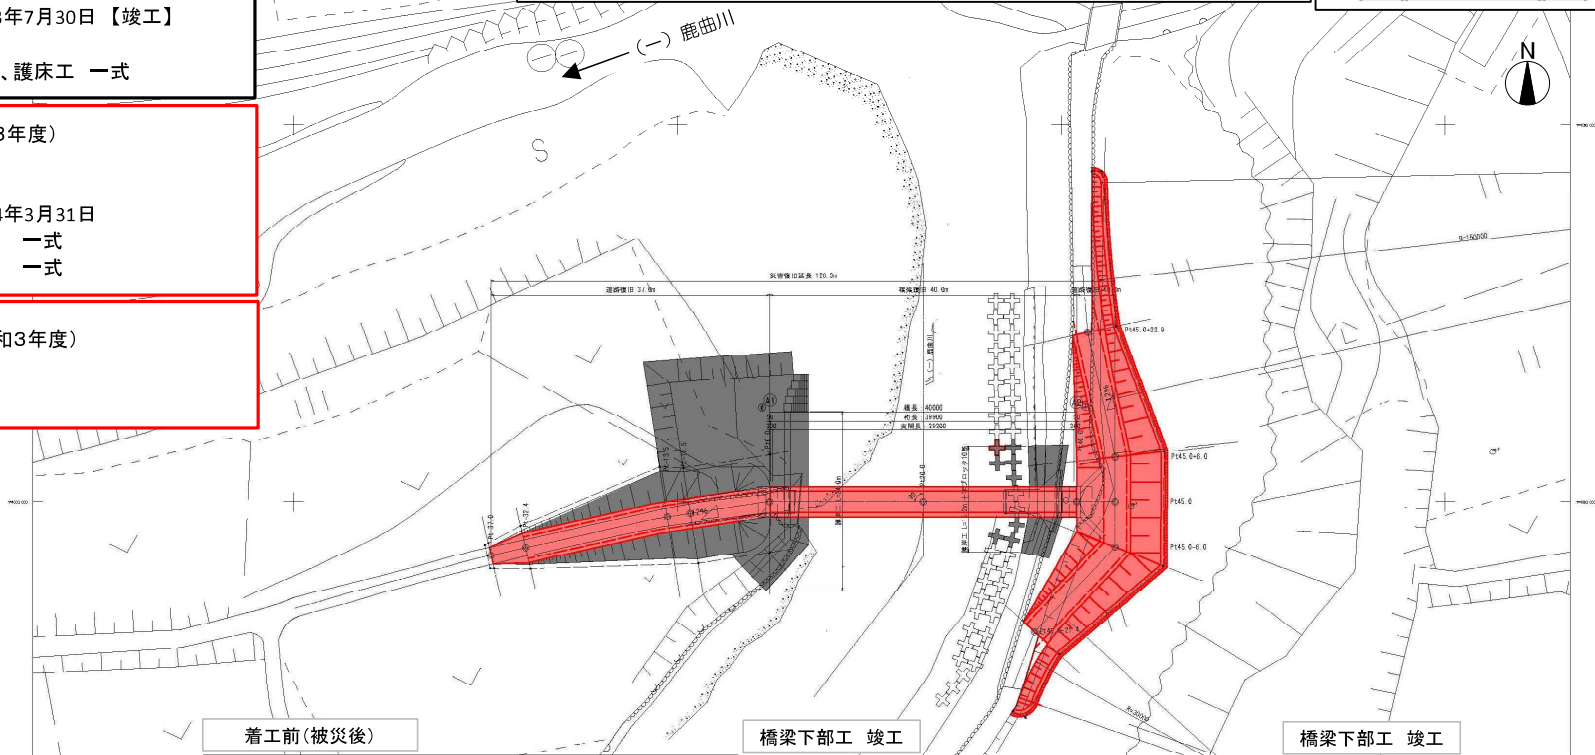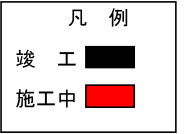

【権限代行（市道白鳥神社線）関連】

平面図

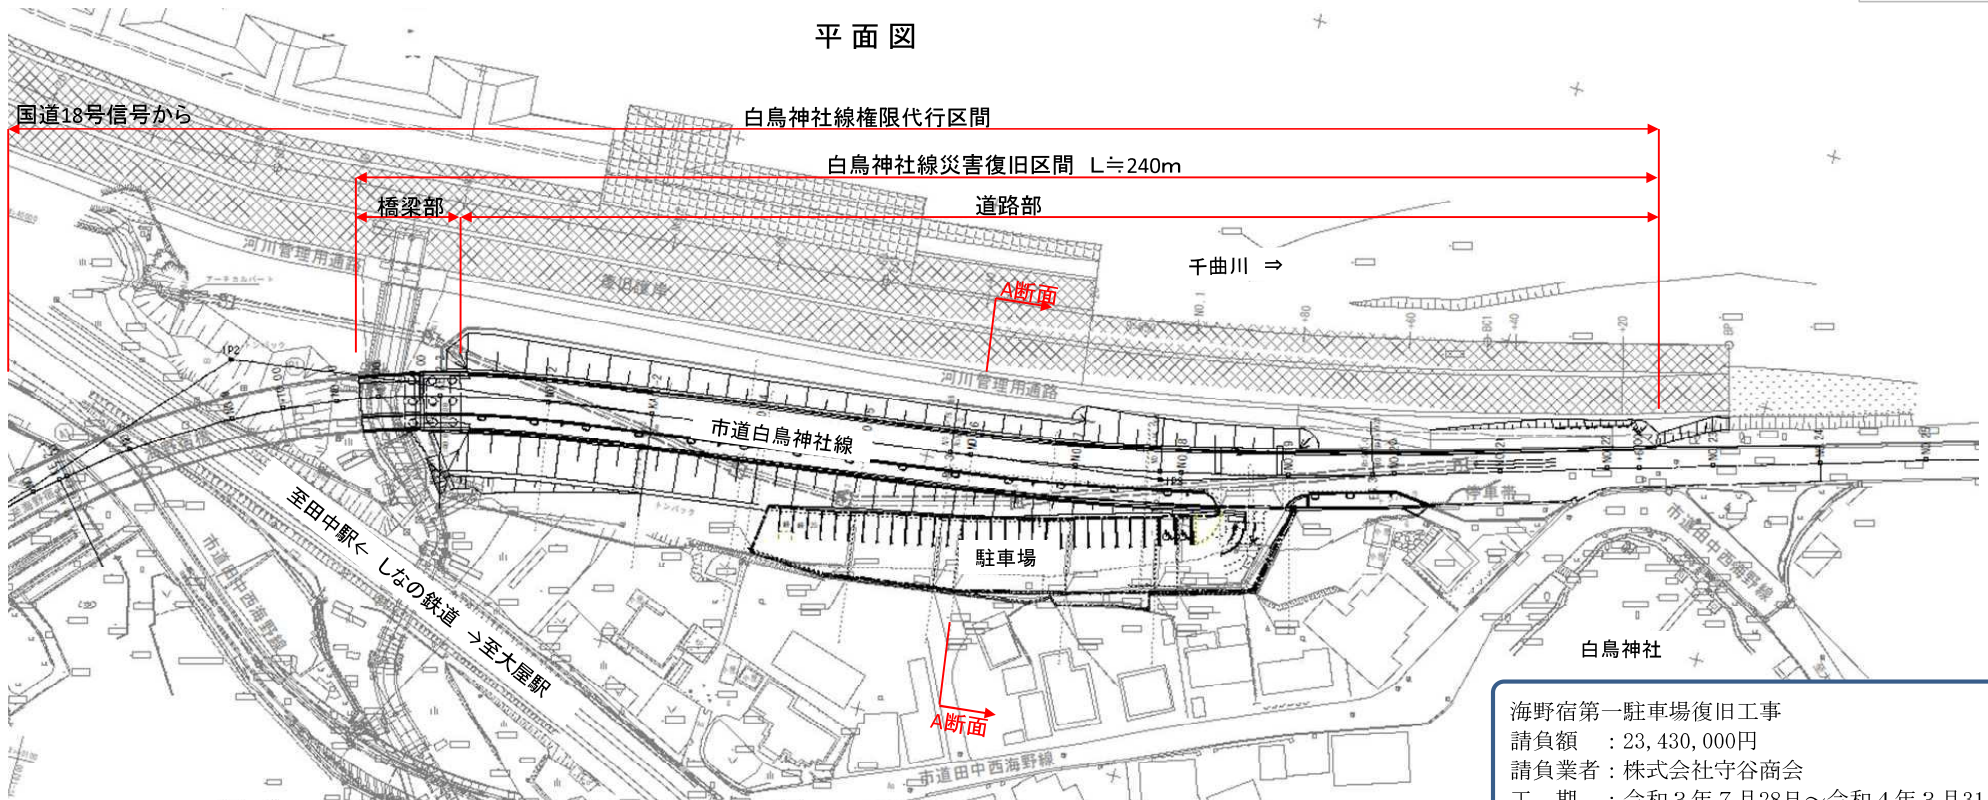


海野宿第一駐車場復旧工事  
 請負額 : 23,430,000円  
 請負業者: 株式会社守谷商会  
 工期 : 令和3年7月28日～令和4年3月31日  
 工事概要: 駐車場復旧工事一式  
 舗装面積A=1403㎡

権限代行による災害復旧の進捗状況（令和3年8月末現在）

1 市道白鳥神社線の進捗状況  
 海野宿橋については、下部工が令和3年3月中旬頃に完了し、4月上旬に上部工が架設され、現在床版と壁高欄のコンクリート打設までが完了しています。  
 道路本体については、橋梁上部工の桁架設後、補強土壁（テールアルメ）工を開始し、補強土壁の施工進捗に合わせ、路体盛土工を実施。現在までに補強土壁工が完了し、路体盛土工の約80%までが完了しています。  
 令和3年7月21日に国土交通省関東地方整備局長野国道事務所において、令和3年度内に完成する見通しとプレスリリースされています。

2 千曲川護岸災害復旧の状況  
 千曲川護岸災害復旧工事においては、令和3年7月9日に工事が完了し、18日に地元本海野区へ完了報告会が行われました。  
 令和3年7月30日に国土交通省北陸地方整備局において、工事完了の告示がされ、同日をもって、長野県へ引継がれています。

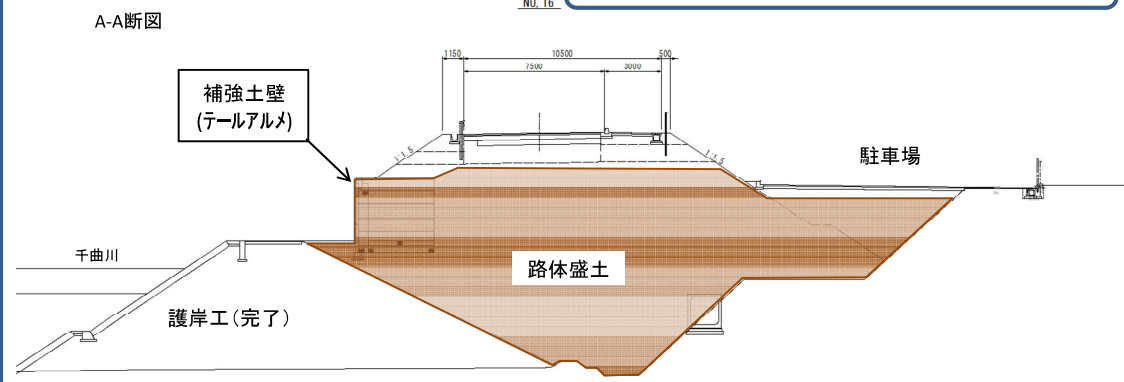

着色部: 市道復旧進捗状況